


SEKTION A-A



SEKTION B-B

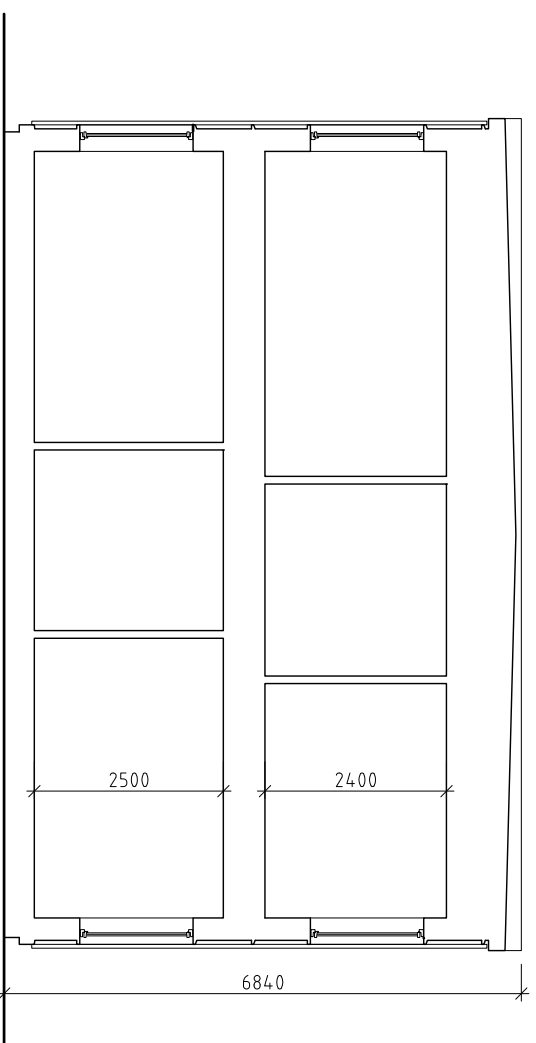

A	RELATIONSHANDLING	ISO 907	EP
BET	ANT	ÄNDRINGEN	ANSER
		DATUM	SIGN

BYGGLOVSHANDLING

VRÅ 1:150, BMK 2014-000303
KNIVSTA KN

ITB Explorering

GA

GENERAL ARCHITECTURE
Västmanlandsregionen
113 46 Stockholm
Tel: 08 659 16 80

UPPROG NR RITAD AV

191-002 EP

DATUM ANSVARIG

140428 ERIK PERSSON

NYBYGGNATION SMAHUS
SEKTIONER

SKALA
1:100 / A3

NUMMER
A004

BET
A